


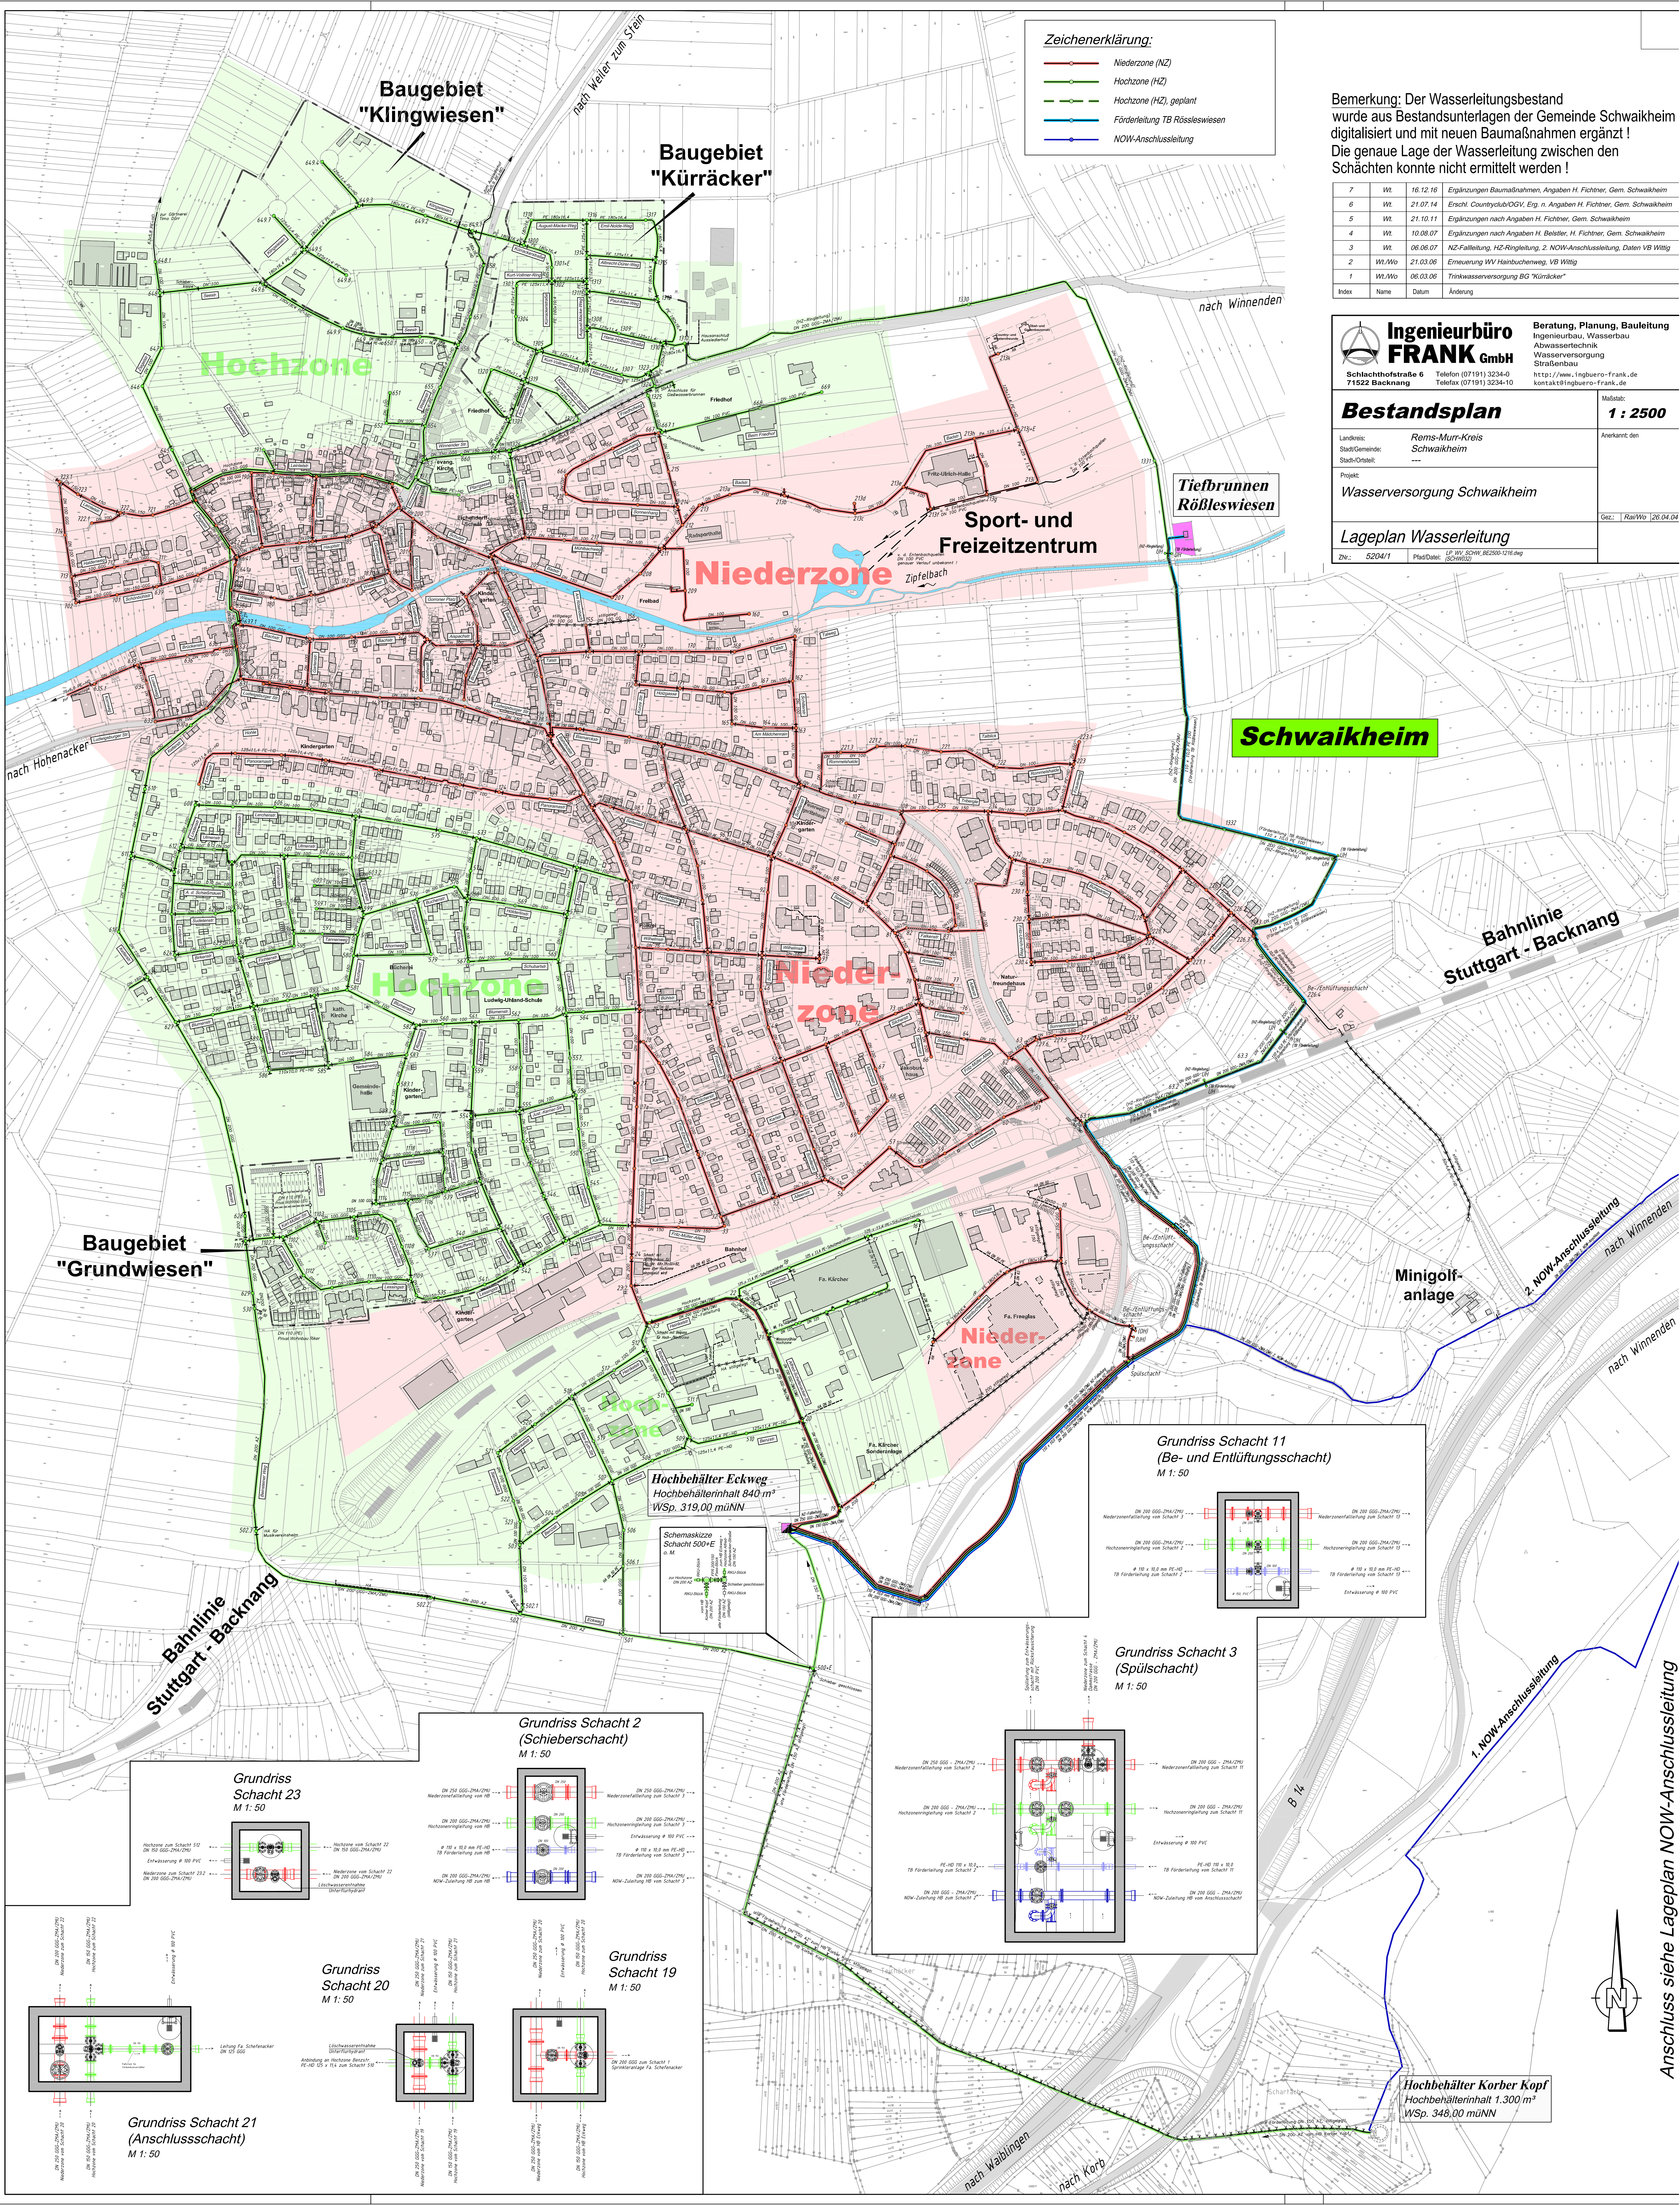

Zeichenerklärung:

- Niederzone (NZ)
- Hochzone (HZ)
- Hochzone (HZ), geplant
- Förderleitung TB Rössleswiesen
- NOW-Anschlussleitung

Bemerkung: Der Wasserleitungsbestand wurde aus Bestandsunterlagen der Gemeinde Schwaikheim digitalisiert und mit neuen Baumaßnahmen ergänzt ! Die genaue Lage der Wasserleitung zwischen den Schächten konnte nicht ermittelt werden !

7	Wt.	16.12.16	Ergänzungen Baumaßnahmen, Angaben H. Fichtner, Gem. Schwaikheim
6	Wt.	21.07.14	Erstl. Countryclub/OGV, Erg. n. Angaben H. Fichtner, Gem. Schwaikheim
5	Wt.	21.10.11	Ergänzungen nach Angaben H. Fichtner, Gem. Schwaikheim
4	Wt.	10.08.07	Ergänzungen nach Angaben H. Belter, H. Fichtner, Gem. Schwaikheim
3	Wt.	06.06.07	NZ-Fälleleitung, HZ-Ringleitung, 2. NOW-Anschlussleitung, Daten VB Wittig
2	Wt./Wo	21.03.06	Erneuerung WW Hainbuchweg, VB Wittig
1	Wt./Wo	06.03.06	Trinkwasserversorgung BG "Kürracker"
Index	Name	Datum	Änderung

Ingenieurbüro FRANK GmbH
Schlachthofstraße 6
71522 Backnang

Telefon (07191) 3234-0
Telefax (07191) 3234-10

Beratung, Planung, Bauleitung
Ingenieurbau, Wasserbau
Abwassertechnik
Wasserversorgung
Straßenbau
http://www.ingeburo-frank.de
kontakt@ingeburo-frank.de

Bestandsplan

Landkreis: Rems-Murr-Kreis
Stadt/Gemeinde: Schwaikheim
Stadt-/Ortsteil: ---

Projekt:
Wasserversorgung Schwaikheim








Lageplan Wasserleitung

Zr.: 5204/1 Plad/Dat.: SCHW BE2500-126-ang


Maßstab: **1 : 2500**

Anerkamt den

Gez.: Rai/Wo 26.04.04

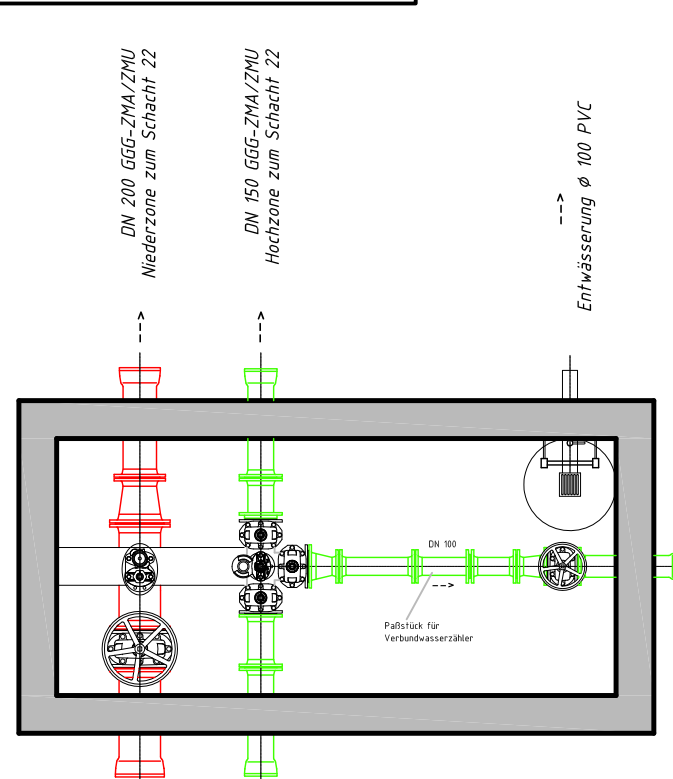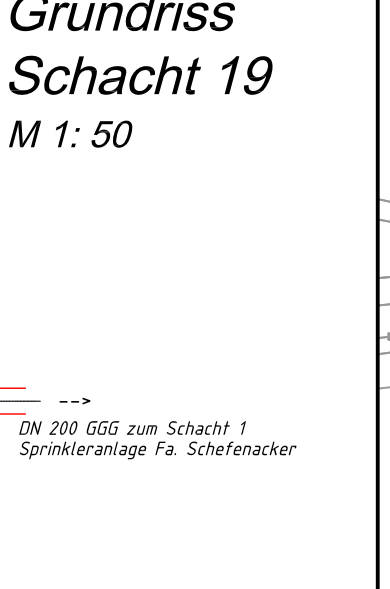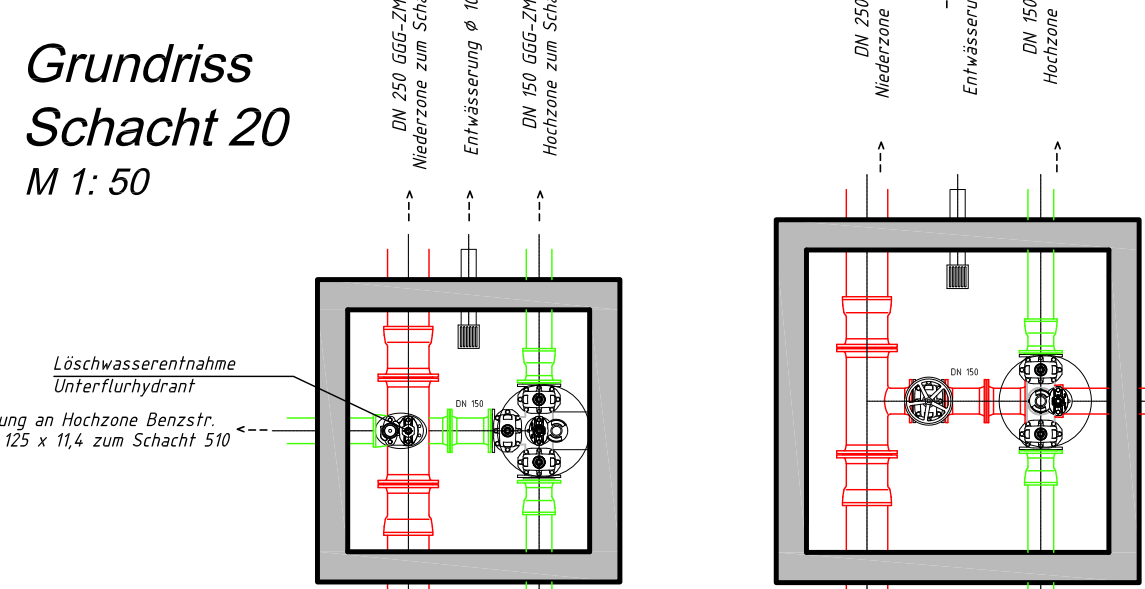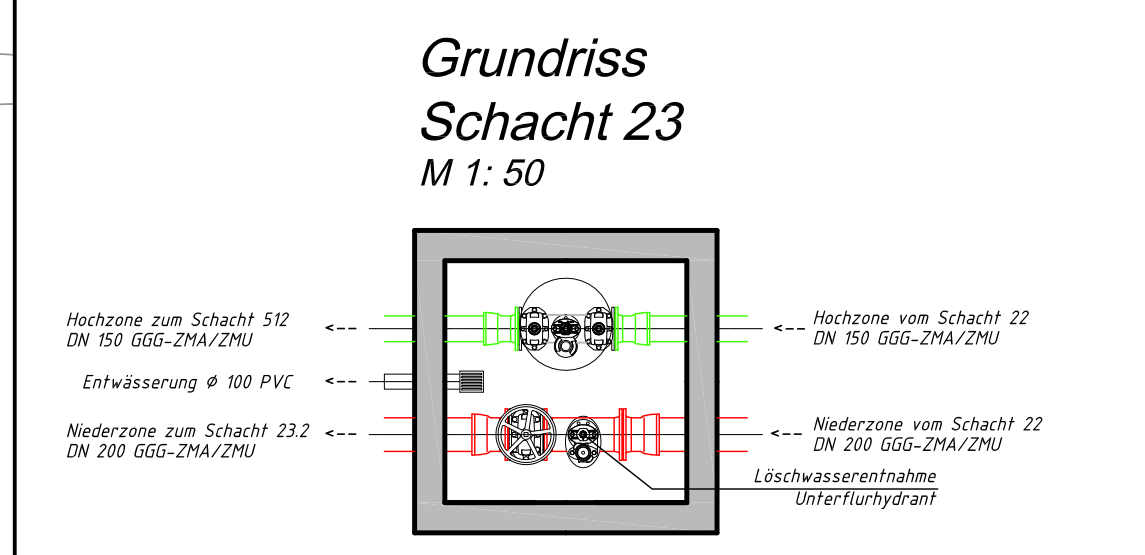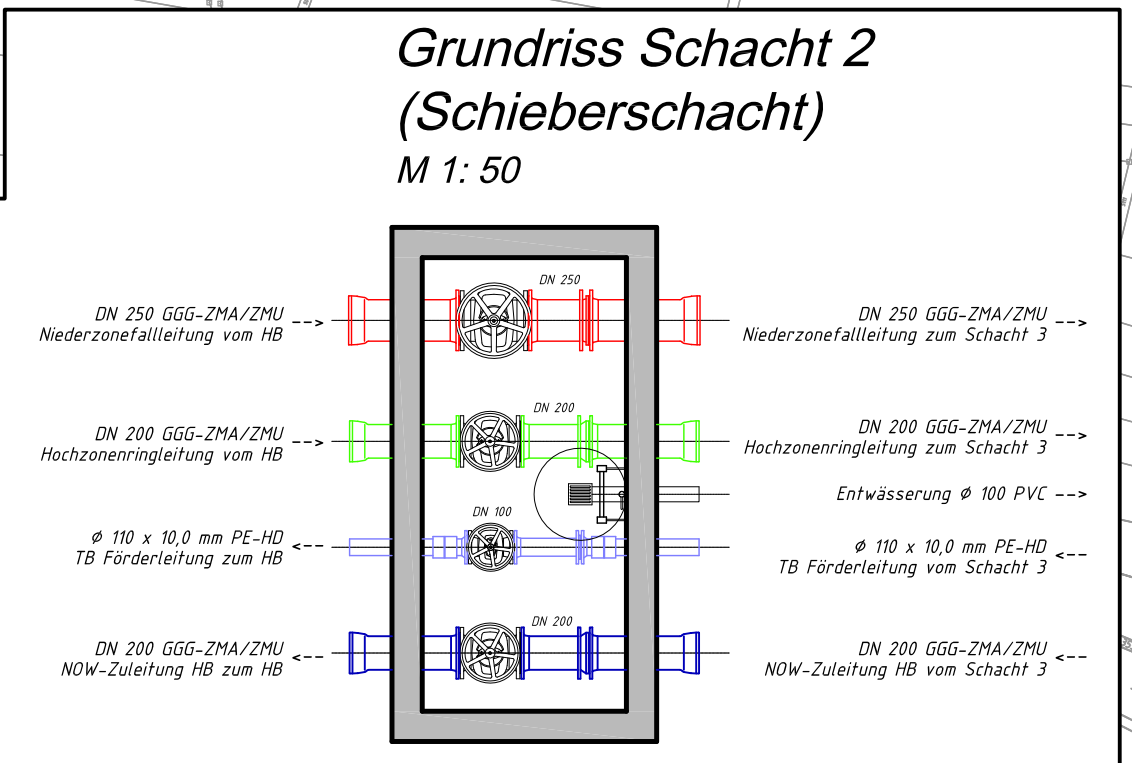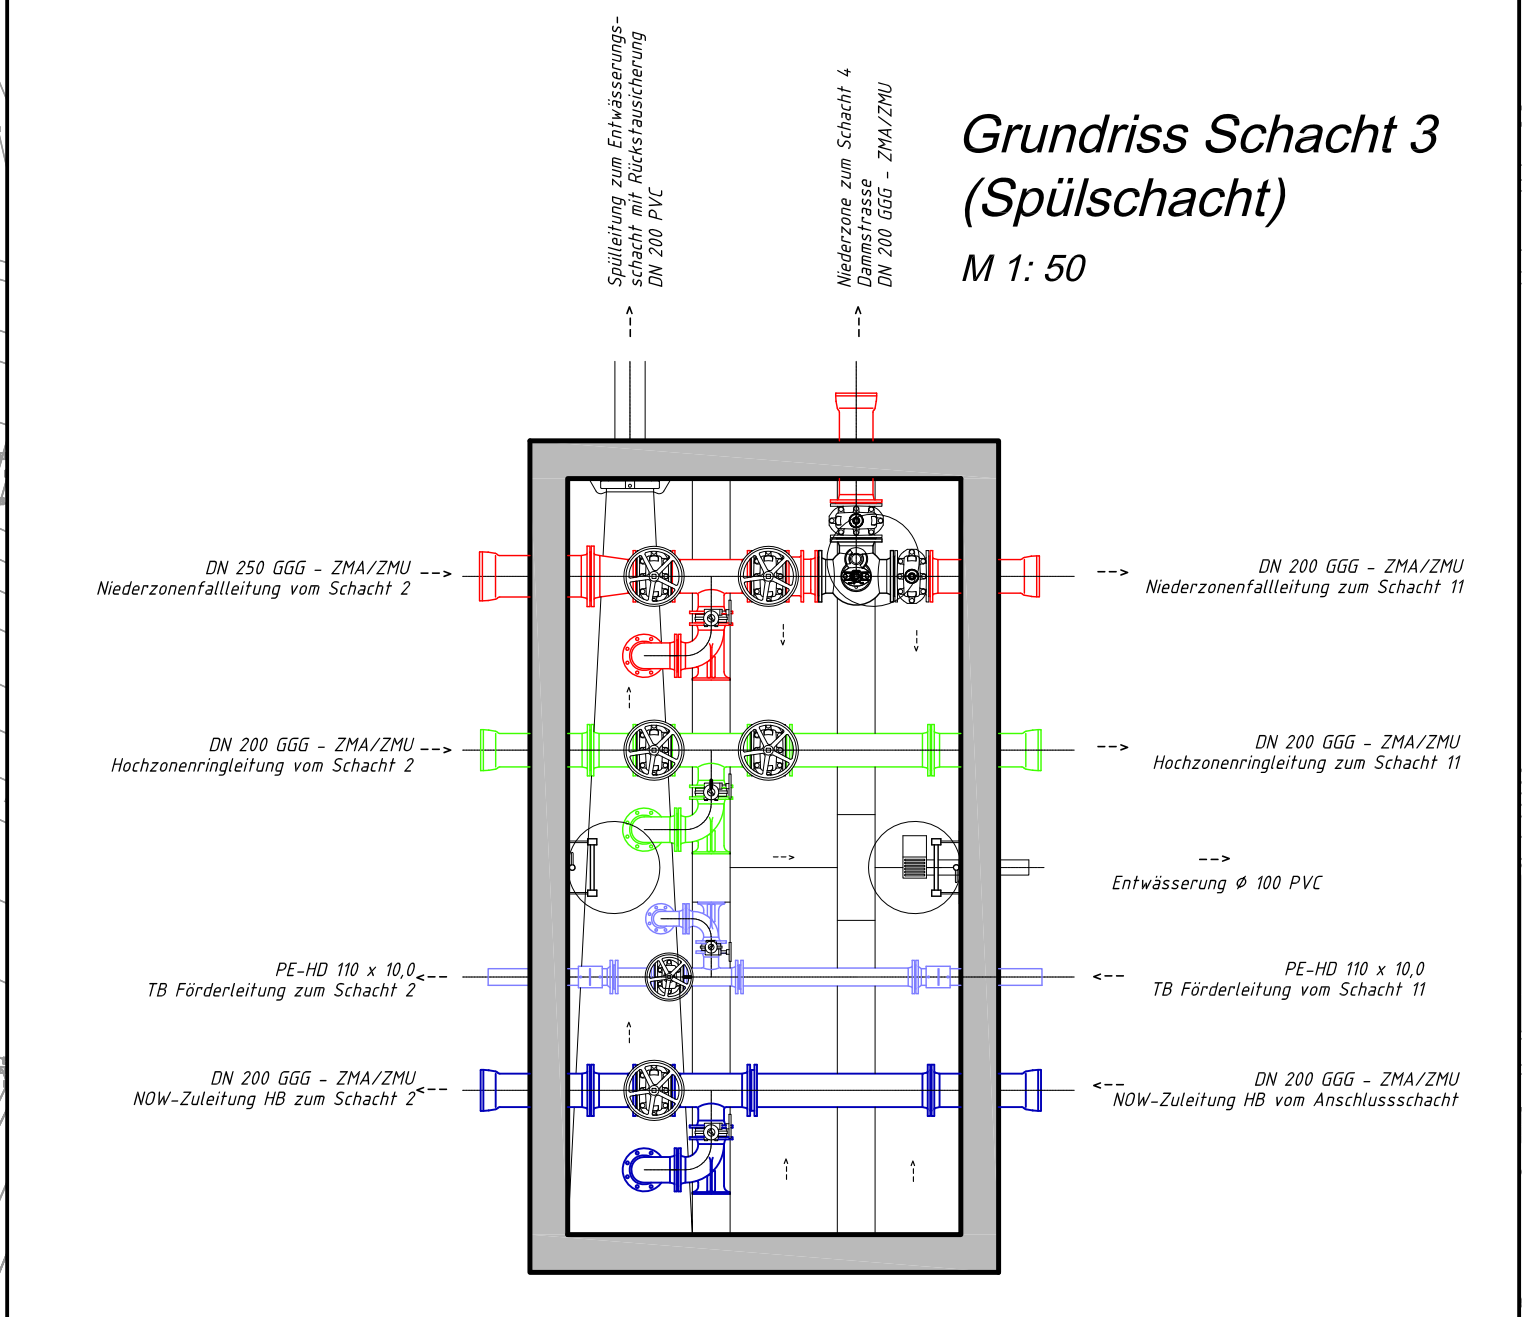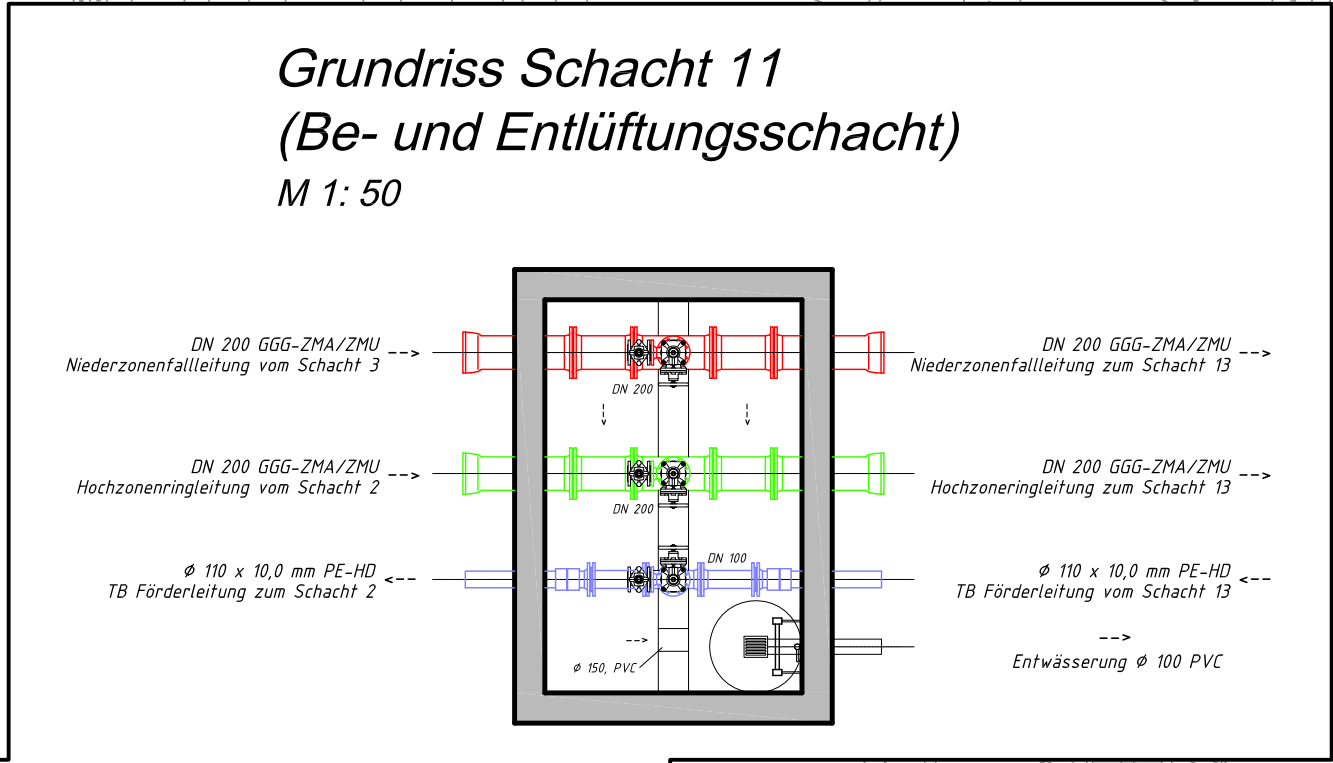

Hochbehälter Korber Kopf
Hochbehälterinhalt 1,300 m³
WSp. 348,00 müNN

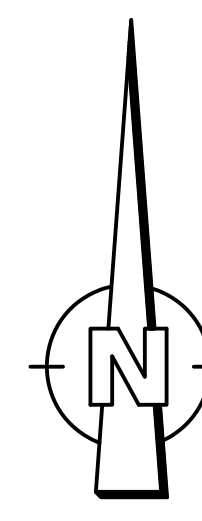

Anschluss siehe Lageplan NOW-Anschlussleitung